Zał. 2

INWENTARYZACJA POWYKONAWCZA BUDYNKU

m. Otwock 141702_1
ul. Poniatowskiego
obr.141702_1.0142; dz.16
GK.III.6640.1.5558.2019

Skala 1:500

Układ WSPÓŁ. 2000
Układ WYS. AMSTERDAM 2007

2019 LIS. 21
DATA.....WYKONAWCA.....

USŁUGI GEODEZYJNE
mgr inż. Dawid Leszmann
Upr. nr 11833
05-400 Otwock, ul. Matejki 5A/30
REGON: 011448775 NIP: 532-104-39-55
tel. (22) 779 11 29, kom. 601-39 14-41

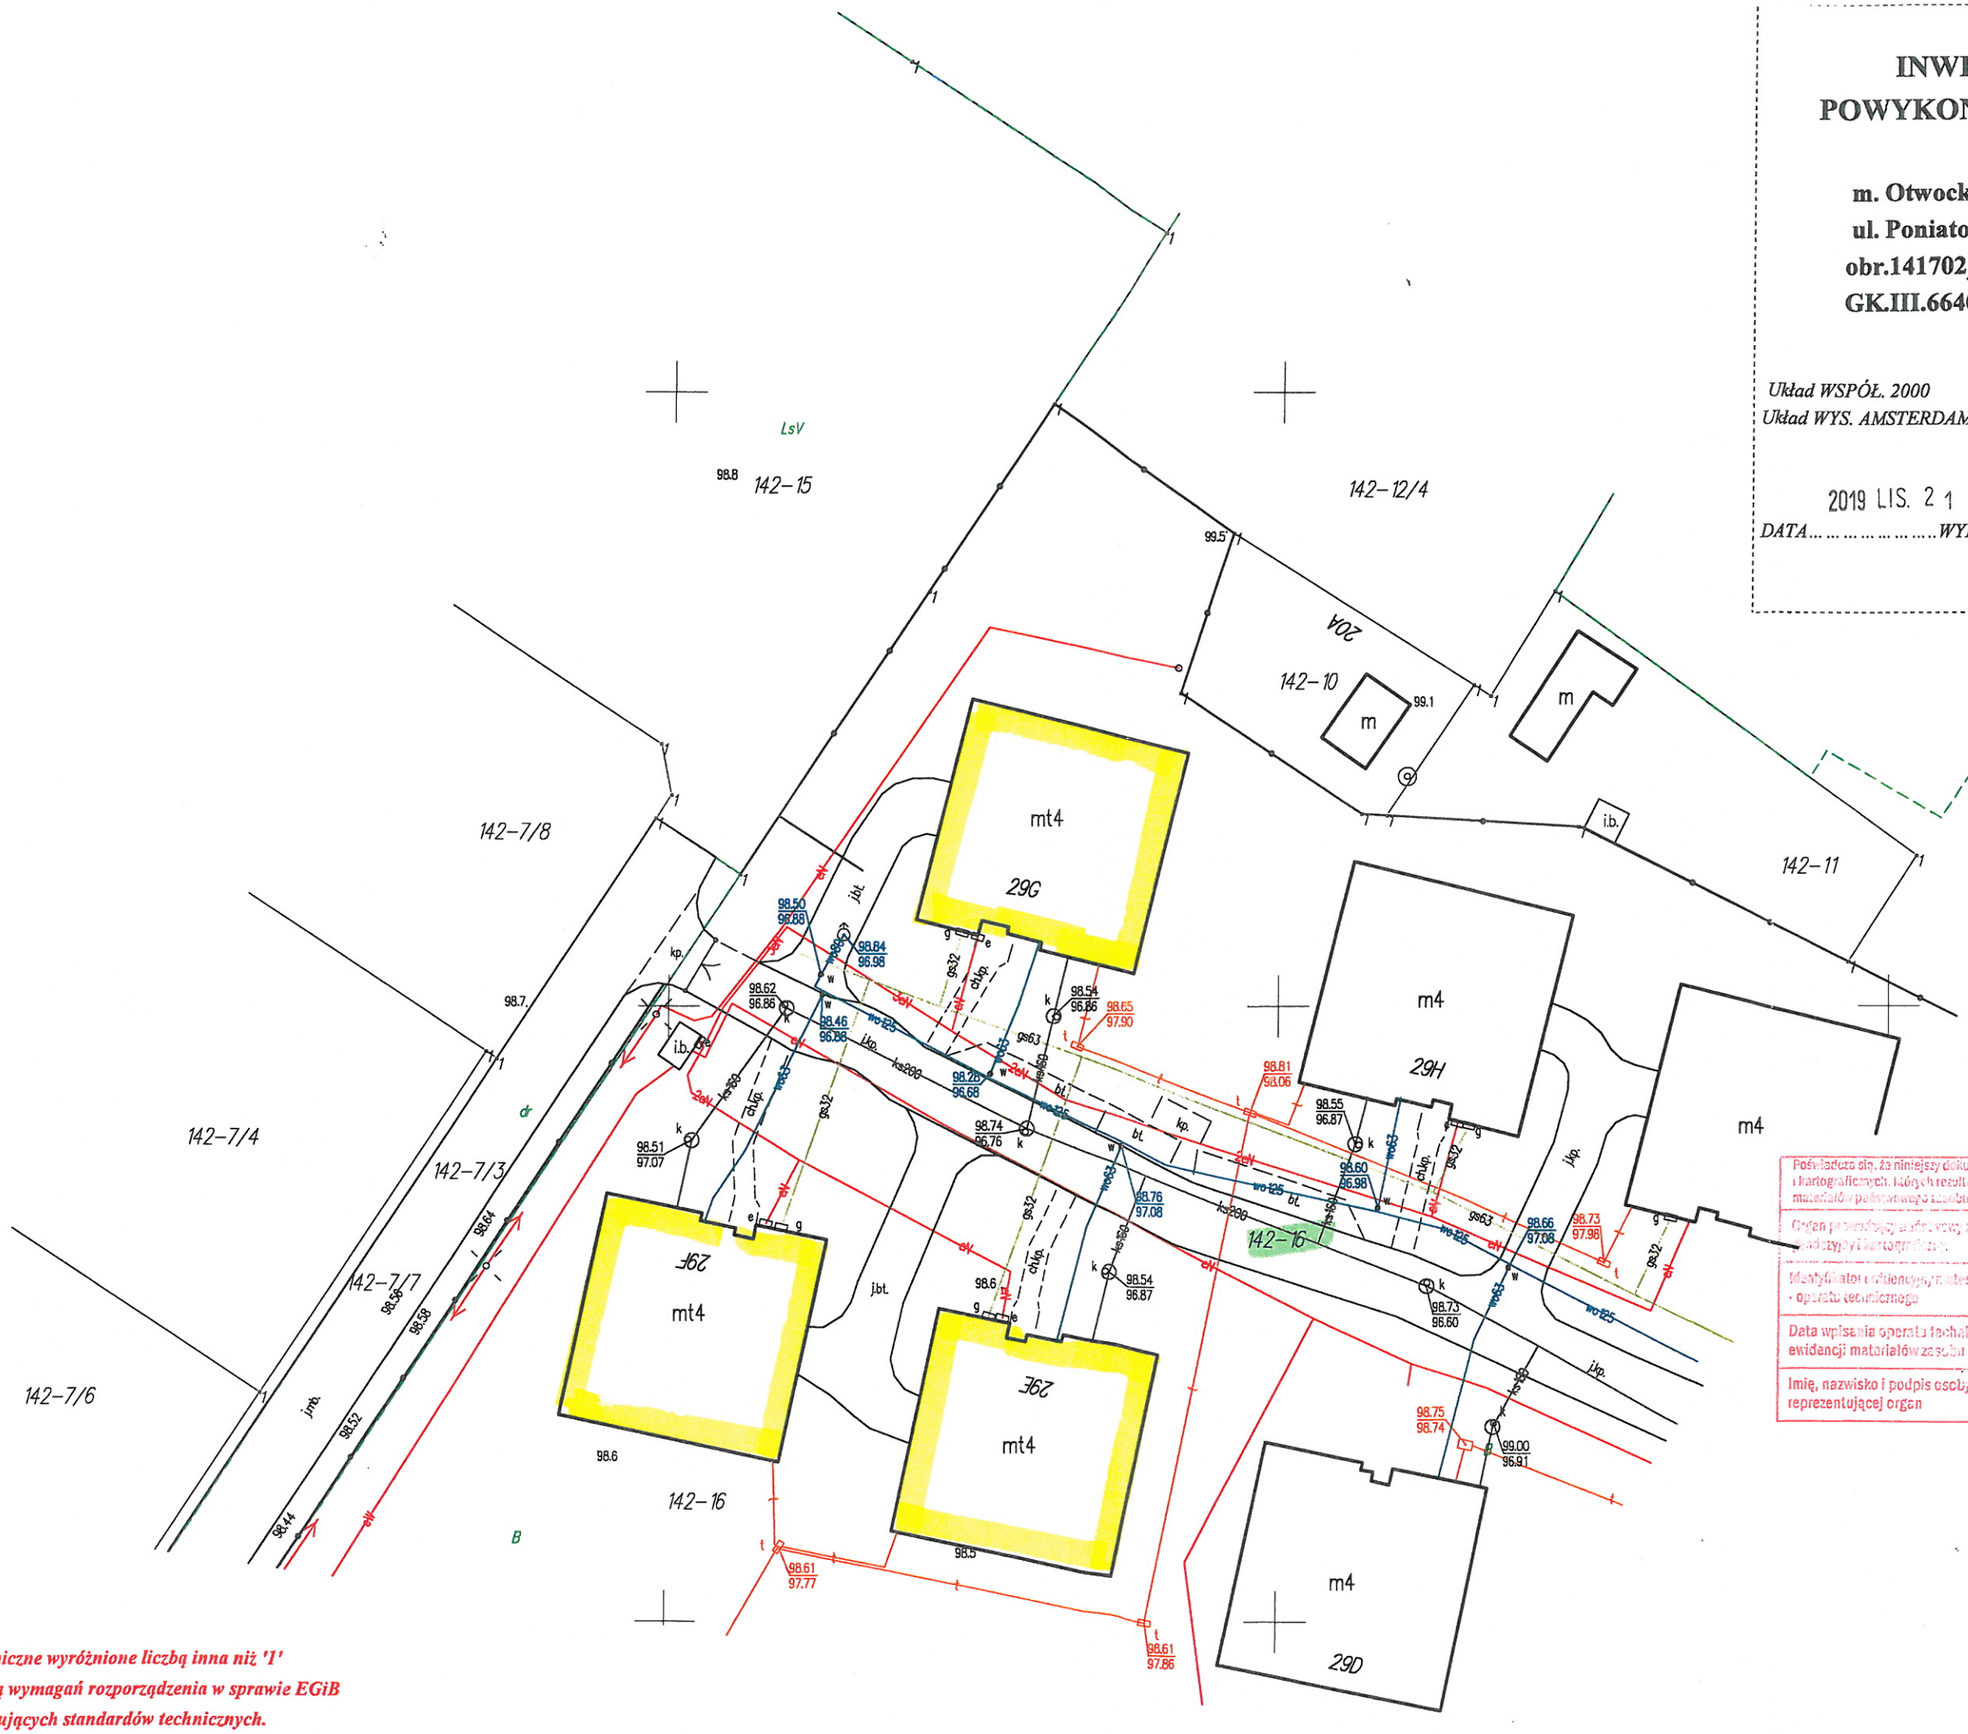

Poświadcza się, że niniejszy dokument został opracowany w wyniku prac geodezyjnych i kartograficznych, których rezultaty zawiera operat techniczny wpisany do ewidencji materiałów państwowego zasobu geodezyjnego i kartograficznego

Organ prowadzący państwowy zasób geodezyjny i kartograficzny	Starosta Otwocki
Identyfikator ewidencyjny materiałów zasobu - operatu technicznego	P.1417.2019.....5451
Data wpisania operatu technicznego do ewidencji materiałów zasobu	2019 -12- 03
Imię, nazwisko i podpis osoby reprezentującej organ	z up. STAROSTY Janina Łauada Podinspektor ds. Geodezji i Kartografii

Punkty graniczne wyróżnione liczbą inna niż 'I' nie spełniają wymagań rozporządzenia w sprawie EGiB lub obowiązujących standardów technicznych.